


PŮDORYS 1.NP M1:100
PRVNÍHO PLUKU 10/169

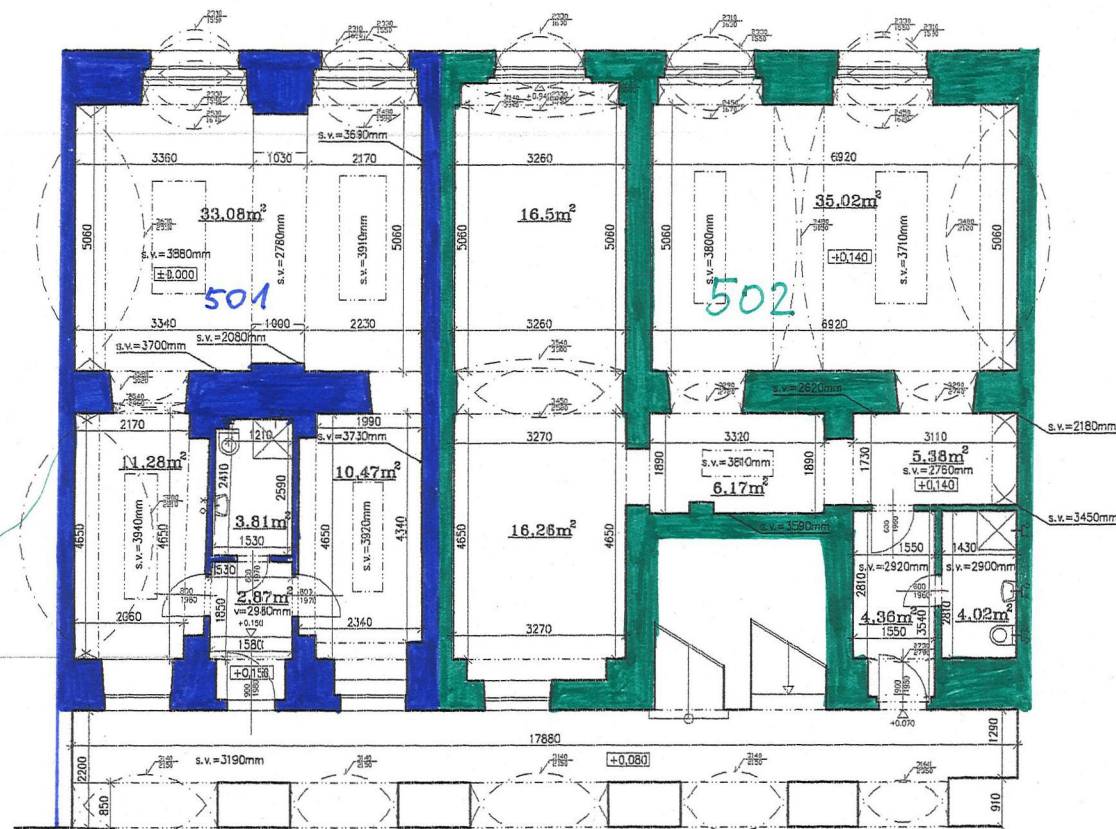

501 - 61,51 m²
502 - 87,71 m²

±0.00 = 185.80 BpV

GEST

Ing. Miloš Stránský
Thámová 23, Praha 8
tel./fax. 222321069
mobil.: 608051936
email: gest@volny.cz

Dokumentace skutečného provedení

Název akce: Prvního pluku 10/169

Část: 1.NP

Výkres č.: 1

Objednatel: MČ Praha 8

Měřítko: 1:100

Datum: 1.3.2004

Polohový systém: místní

Výškový systém: BpV